

Impianti & Sistemi srl	<b>DICHIARAZIONE DI CONFORMITÀ' DELL'IMPIANTO ALLA REGOLA DELL'ARTE</b> (Articolo 9, Legge N° 46 marzo 1990 - D.M. 20-2-1992 - G.U. N° 49 del 28-2-1992)	Protocollo N° <b>Fon G</b>
		Data <b>10/01/2007</b>
	<b>IMPIANTI &amp; SISTEMI SRL</b> - Via Canova, 7 - 20090 Trezzano S/n Milano T. 0236529961 Fax 0236529962 Email:impianti_sistemi@fastwebnet.it	Appartamento <b>G</b>

Il sottoscritto **Federico Zanotti** Presidente dell'impresa  
**IMPIANTI & SISTEMI SRL**

con sede in Via Canova, 7 Trezzano S/n (MI) tel. 02 36529961 - 02 36529962 P.I. 03693800967, iscritta nel registro delle Ditte (R.D. 20-09-1934, N° 2011) della Camera C.C.I.A.A. e REA di Milano N° **1695256**, esecutrice dell'impianto: **ELETRICO APPARTAMENTO G**

inteso come:  nuovo impianto;  trasformazione;  ampliamento;  manutenzione straordinaria;  
 adeguamento L.46/90;  altro (1) commissionato da **CREA SPA - Via Orseolo, 3 - 20144 Milano P.I. 00735960155**, installato nei locali siti nel comune di **Milano Via dei Fontanili, 26 Piano sopraizo appartamento**  
 sx di proprietà di \_\_\_\_\_: in edificio adibito ad uso:  
 industriale;  civile (2);  commercio;  altri usi,

**DICHIARA**

sotto la propria responsabilità, che l'impianto è stato realizzato in modo conforme alla regola dell'arte, secondo quanto previsto dall'art. 7 della Legge 46/1990, tenuto conto delle condizioni di esercizio e degli usi a cui è destinato l'edificio, avendo in particolare:

- rispettato il progetto (per impianti con obbligo di progetto ai sensi dell'art. 6 della Legge 46/1990);
- seguito la norma tecnica applicabile all'impiego (3): **CEI 64-8 parte 1/7**
- installato componenti e materiali costruiti a regola d'arte e adatti al luogo di installazione - art. 7 della Legge 46/1990;
- controllato l'impianto ai fini della sicurezza e della funzionalità con esito positivo, avendo eseguito le verifiche richieste dalle norme e dalle disposizioni di legge.

**ALLEGATI OBBLIGATORI:**

- progetto (solo per impianti con obbligo di progetto) (4);
- relazione con tipologie dei materiali utilizzati (5);
- schema dell'impianto realizzato (6);
- riferimento a dichiarazioni di conformità precedenti o parziali, già esistenti (7);
- Impianti elettrici e messa a terra - BERTAGNA FRANCESCO VIA BROGGINI, 2 MILANO P.IVA 08325050154
- copia del certificato di riconoscimento dei requisiti tecnico-professionali.

**ALLEGATI FACOLTATIVI: (8)**

- Schema quadro elettrico / planimetria appartamento + cd-rom con elenco materiali utilizzati

**DECLINA**

ogni responsabilità per sinistri a persone o cose derivanti da manomissione dell'impianto da parte di terzi ovvero da carenze di manutenzione o riparazione.

**IMPIANTI & SISTEMI srl**

**IMPIANTI & SISTEMI srl**

Data: 10/01/2007

il Resp. Tecnico: **Federico Zanotti**  
Via Canova, 7  
20090 Trezzano S/N (MI)

Il dichiarante: **Federico Zanotti**  
Via Canova, 7  
20090 Trezzano S/N (MI)

**AVVERTENZE PER IL COMMITTENTE:** responsabilità del committente o del proprietario L.46/90, art.10 (9)

Il sottoscritto \_\_\_\_\_ committente dei lavori dichiara di aver ricevuto N° 3 copie della presente corredata dagli allegati indicati.

Cliente <b>CREA</b>	Direzione lavori	<b>IMPIANTI &amp; SISTEMI srl</b> Via Canova, 7 20090 Trezzano S/N (MI)
------------------------	------------------	---


✕ Punto luce a plafone	☐ H.F.	Punto pred. HiFi con 503 H.30
✕ Punto luce a parete H.190	☐ T.S.	Punto Touch Screen 506L H.145
☐ Comandi luce con 504 H.100	☐ V.C.T.	Punto Videocitofono H. 150
☐ Comando tapparella H.100	☐ R.A.	Radar Antifurto H.-20 plafone
☐ Motore tapparella (nei Cassonetti)	☐ C.C.	Pulsante campanello + chiave antifurto
☐ Punto presa con suon/ranz. H.30	☐ S.R.	Sirena antifurto
☐ Punto presa H.30	☐ Ter.	Termostato 503 H.150
☐ Punto presa TD H.30		
☐ Punto presa TV H.30		
☐ Punto presa TV/TD con 504 H.30		

Il disegno grafico delle apparecchiature non è da considerarsi in scala

# Futuro Remoto



PIANTA P.TERZO App\_G

ELETTRICO

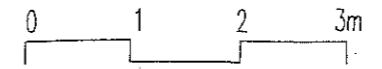

Rev. 10/01/2007

As built

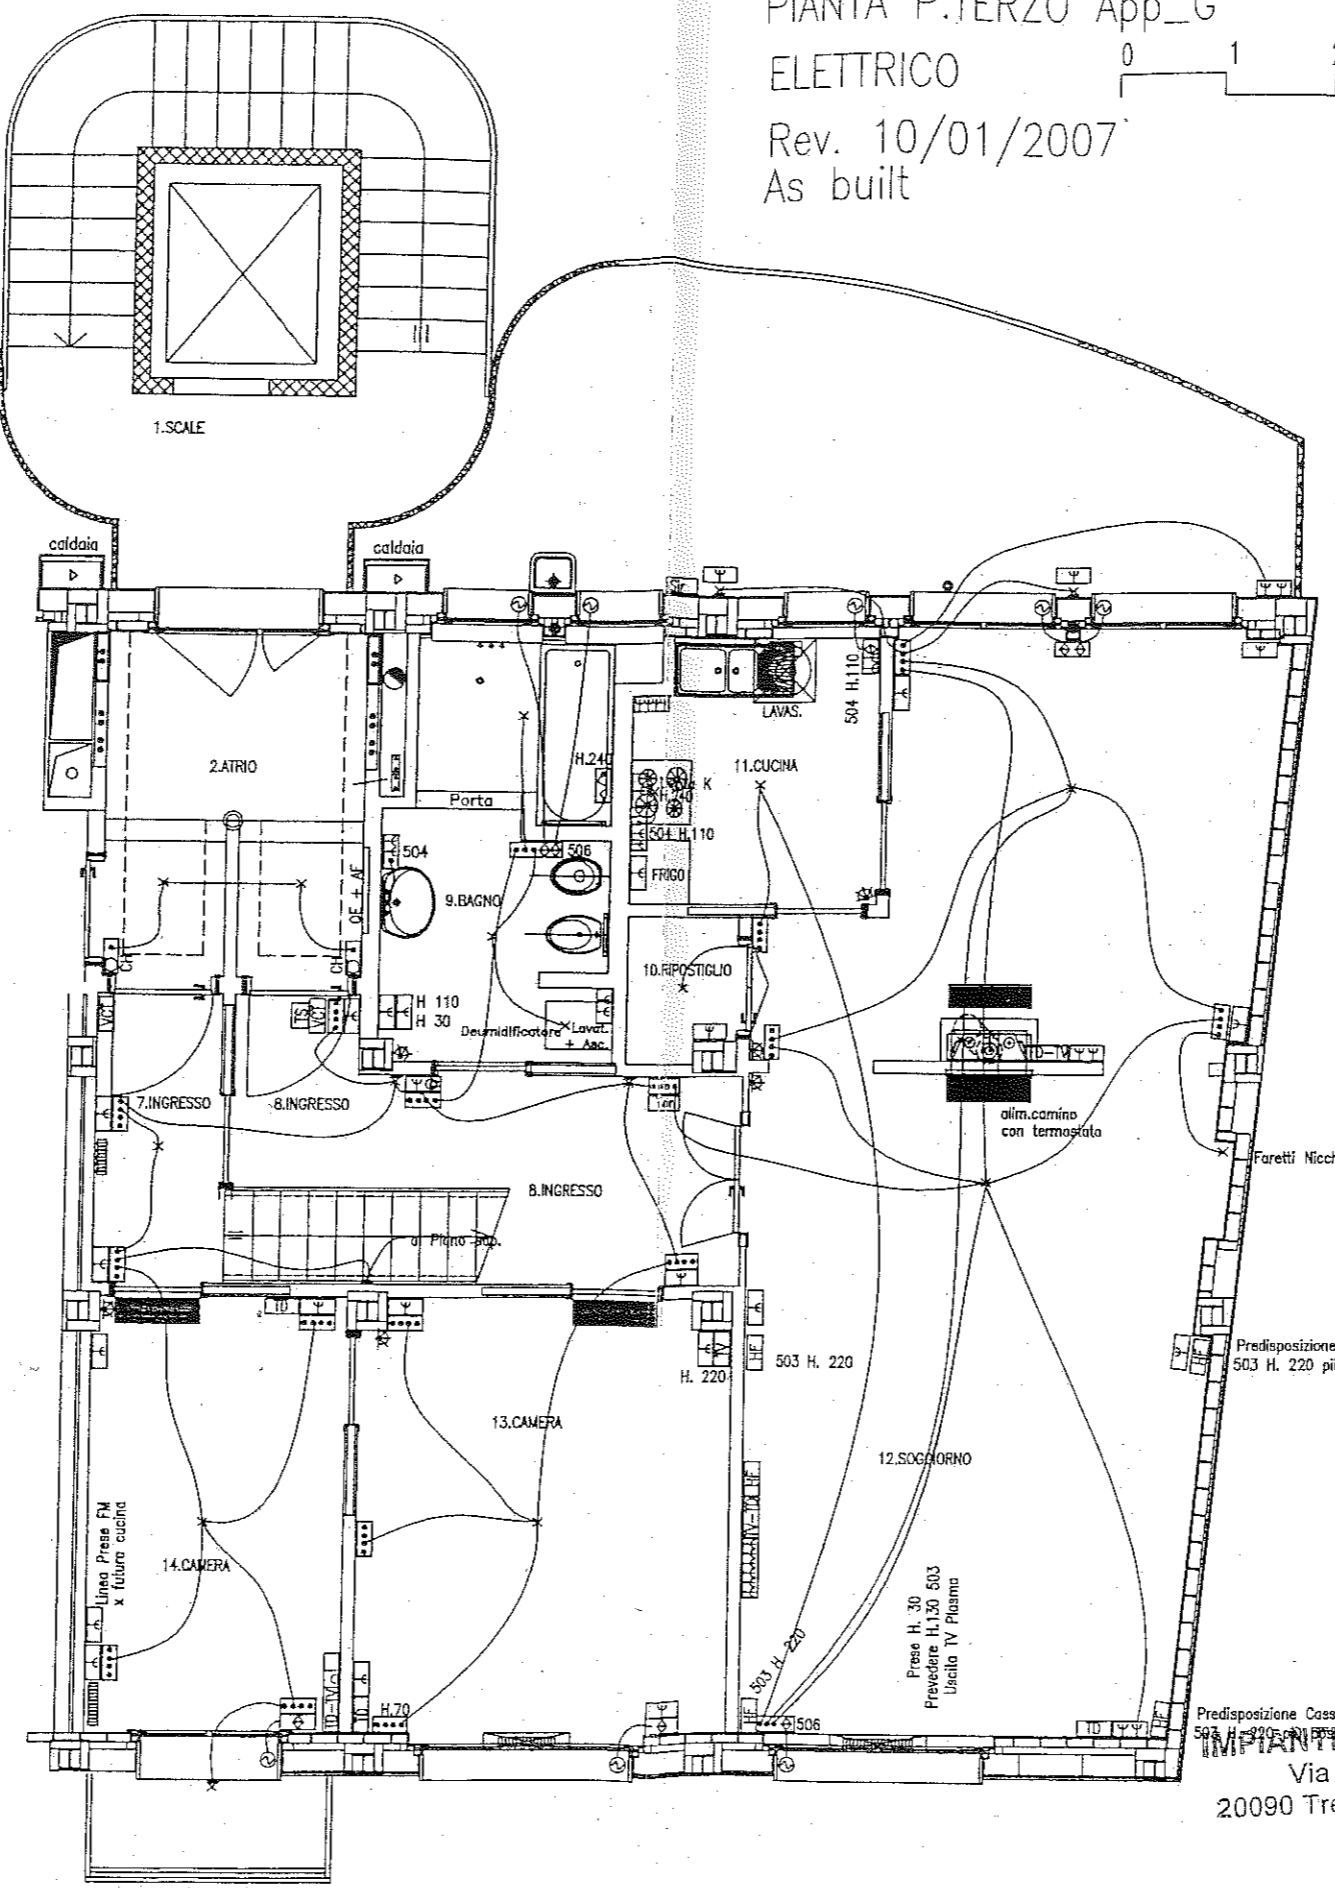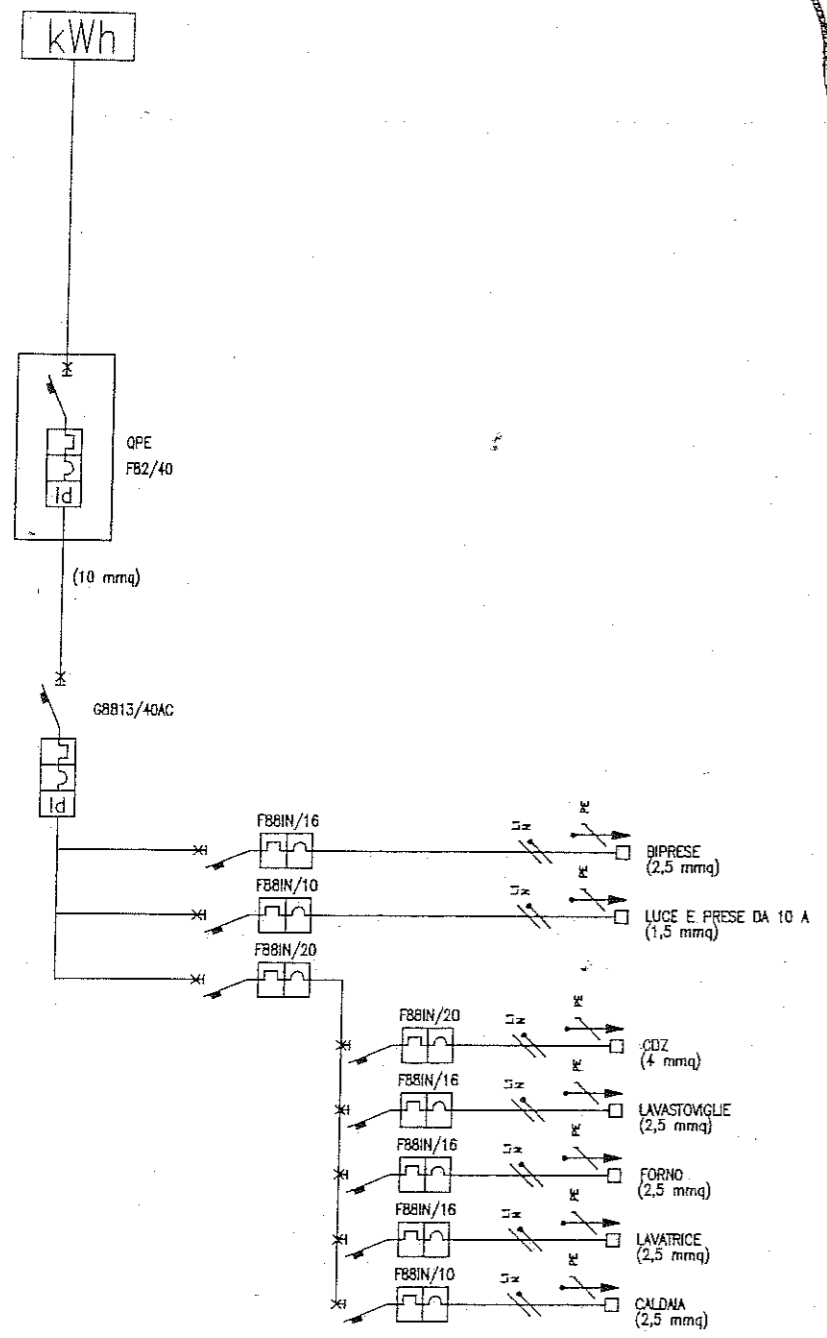

Predisposizione Cassa HiFi  
503 H. 220 più possibile nell'angolo

Predisposizione Cassa HiFi  
 502 H. 220 più possibile nell'angolo  
**IMPIANTI & SISTEMI srl**  
 Via Canova, 7  
 20090 Trezzano S/N (MI)

impianti & sistemi	<b>DICHIARAZIONE DI CONFORMITÀ' DELL'IMPIANTO ALLA REGOLA DELL'ARTE</b> (Articolo 9, Legge N° 46 marzo 1990 - D.M. 20-2-1992 - G.U. N° 49 del 28-2-1992)	Protocollo N° <b>Fon P</b>
	IMPIANTI & SISTEMI SRL - Via Canova, 7 - 20090 Trezzano S/n Milano T. 0236529961 Fax 0236529962 Email:impianti_sistemi@fastwebnet.it	Data <b>10/01/2007</b>
		Appartamento <b>P</b>

Il sottoscritto **Federico Zanotti** Presidente dell'impresa  
**IMPIANTI & SISTEMI SRL**

con sede in Via Canova, 7 Trezzano S/n (MI) tel. 02 36529961 - 02 36529962 P.I. 03693800967, iscritta nel registro delle Ditte (R.D. 20-09-1934, N° 2011) della Camera C.C.I.A.A. e REA di Milano N° 1695256, esecutrice dell'impianto: **ELETTRICO APPARTAMENTO P**  
inteso come:  nuovo impianto;  trasformazione;  ampliamento;  manutenzione straordinaria;  
 adeguamento L.46/90;  altro (1) commissionato da **CREA SPA - Via Orseolo, 3 - 20144 Milano P.I. 00735960155**, installato nei locali siti nel comune di **Milano Via dei Fontanili, 26 Piano soprizzo appartamento DX** di proprietà di \_\_\_\_\_: in edificio adibito ad uso:  
 industriale;  civile (2);  commercio;  altri usi,

### DICHIARA

sotto la propria responsabilità, che l'impianto è stato realizzato in modo conforme alla regola dell'arte, secondo quanto previsto dall'art. 7 della Legge 46/1990, tenuto conto delle condizioni di esercizio e degli usi a cui è destinato l'edificio, avendo in particolare:

- rispettato il progetto (per impianti con obbligo di progetto ai sensi dell'art. 6 della Legge 46/1990);
- seguito la norma tecnica applicabile all'impiego (3): **CEI 64-8 parte 1/7**
- installato componenti e materiali costruiti a regola d'arte e adatti al luogo di installazione - art. 7 della Legge 46/1990;
- controllato l'impianto ai fini della sicurezza e della funzionalità con esito positivo, avendo eseguito le verifiche richieste dalle norme e dalle disposizione di legge.

### ALLEGATI OBBLIGATORI:

- progetto (solo per impianti con obbligo di progetto) (4);
- relazione con tipologie dei materiali utilizzati (5);
- schema dell'impianto realizzato (6);
- riferimento a dichiarazioni di conformità precedenti o parziali, già esistenti (7);
- Impianti elettrici e messa a terra - BERTAGNA FRANCESCO VIA BROGGINI, 2 MILANO P.IVA 08325050154
- copia del certificato di riconoscimento dei requisiti tecnico-professionali.

### ALLEGATI FACOLTATIVI: (8)

- Schema quadro elettrico / planimetria appartamento + cd-rom con elenco materiali utilizzati

### DECLINA

ogni responsabilità per sinistri a persone o cose derivanti da manomissione dell'impianto da parte di terzi ovvero da carenze di manutenzione o riparazione.

Data: 10/01/2007      Il Resp. Tecnico: **Federico Zanotti**      Il dichiarante: **Federico Zanotti**  
**IMPIANTI & SISTEMI srl**      Via Canova, 7  
 20090 Trezzano S/n (MI)      20090 Trezzano S/n (MI)

**AVVERTENZE PER IL COMMITTENTE:** responsabilità del committente o del proprietario L.46/90, art.10 (9)

Il sottoscritto \_\_\_\_\_ committente dei lavori dichiara di aver ricevuto N° 3 copie della presente corredata dagli allegati indicati.

Cliente <b>CREA</b>	Direzione lavori	<b>IMPIANTI &amp; SISTEMI srl</b> Via Canova, 7 20090 Trezzano S/N (MI)
------------------------	------------------	---


# Futuro Remoto

PIANTA P.TERZO APP\_P

ELETTRICO


Rev. 10/01/2007

As built

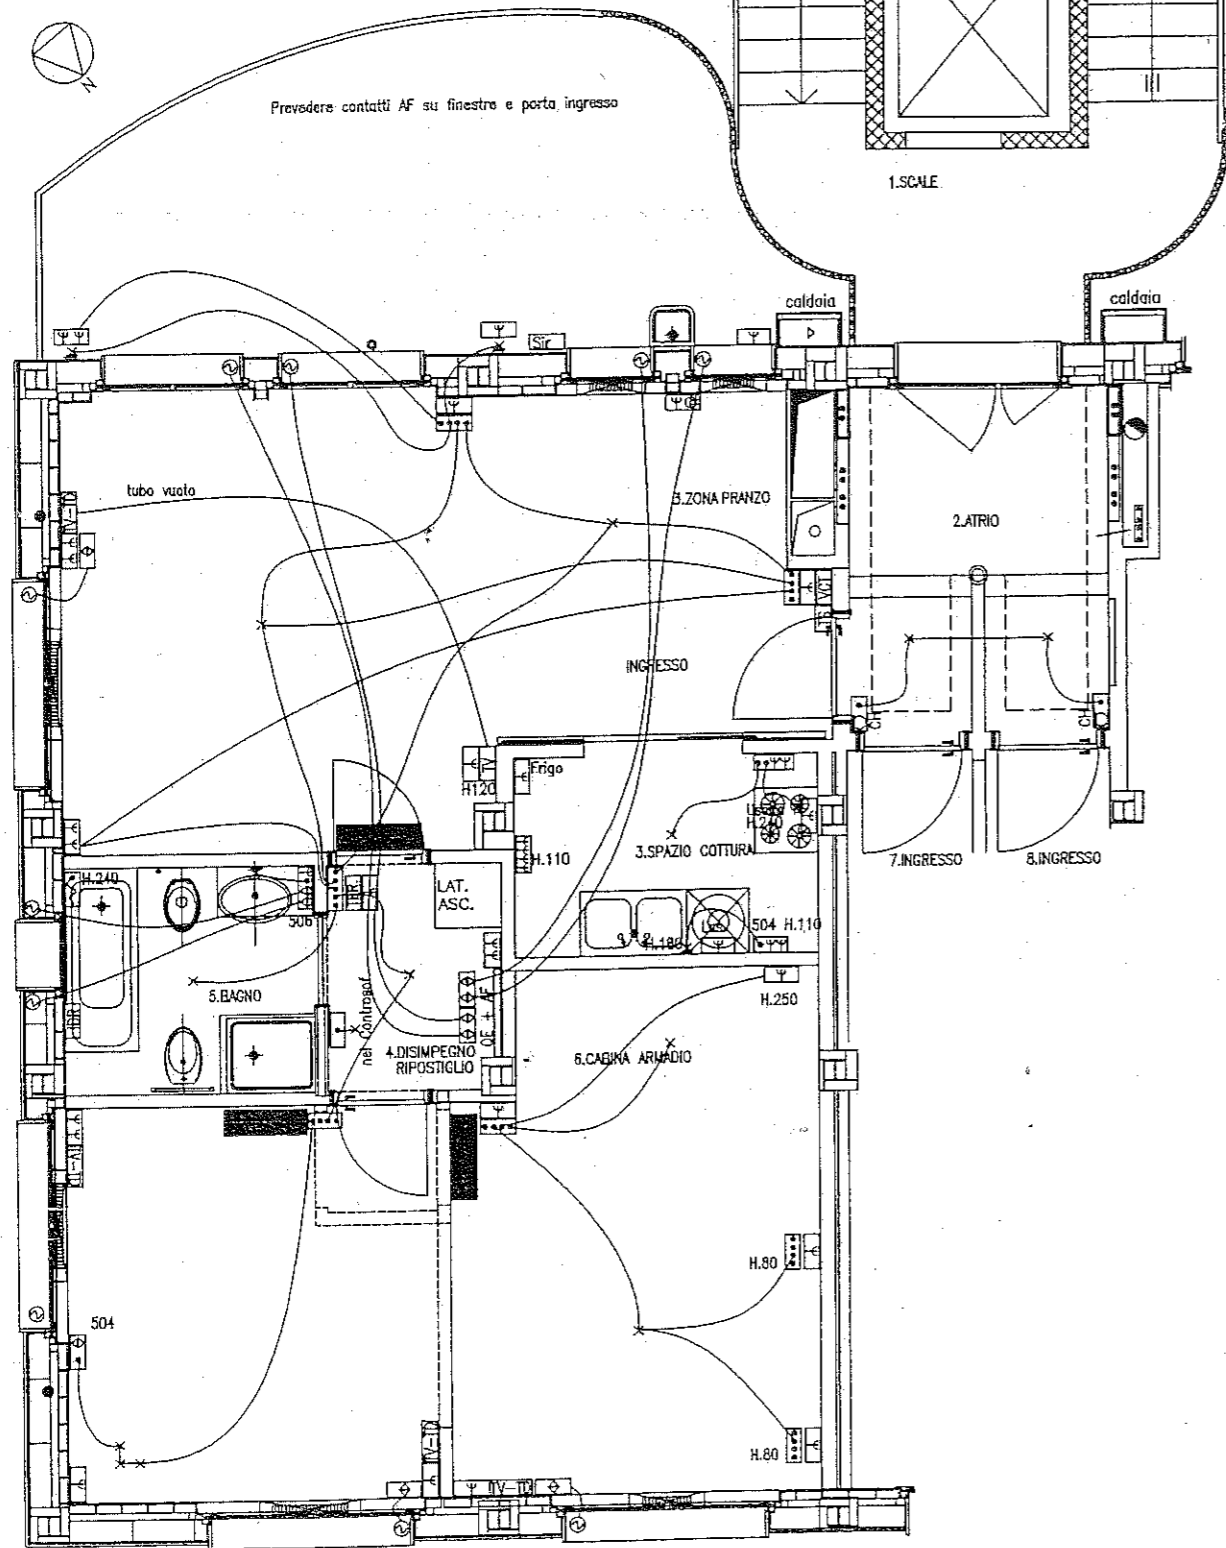

×	Punto luce a plafone	HF	Punto pred. HiFi con 503 H.30
⊗	Punto luce a parete H.190	TS	Punto Touch Screen 506L H.145
⋯	Comandi luce con 504 H.100	V21	Punto Videocitofono H. 150
⊕	Comando tapparella H.100	⊗	Radar Antifurto H.-20 plafone
⊕	Motore tapparella (nel Cassonetto)	⊕	Pulsante campanello + chiave antifurto
⊕	Punto presa con suon./ronz. H.30	Sir	Sirena antifurto
⊕	Punto presa H.30	Terz	Termostato 503 H.150
⊕	Punto presa TD H.30		
⊕	Punto presa TV H.30		
⊕	Punto presa TV/TD con 504 H.30		

Il disegno grafico delle apparecchiature non è da considerarsi in scala

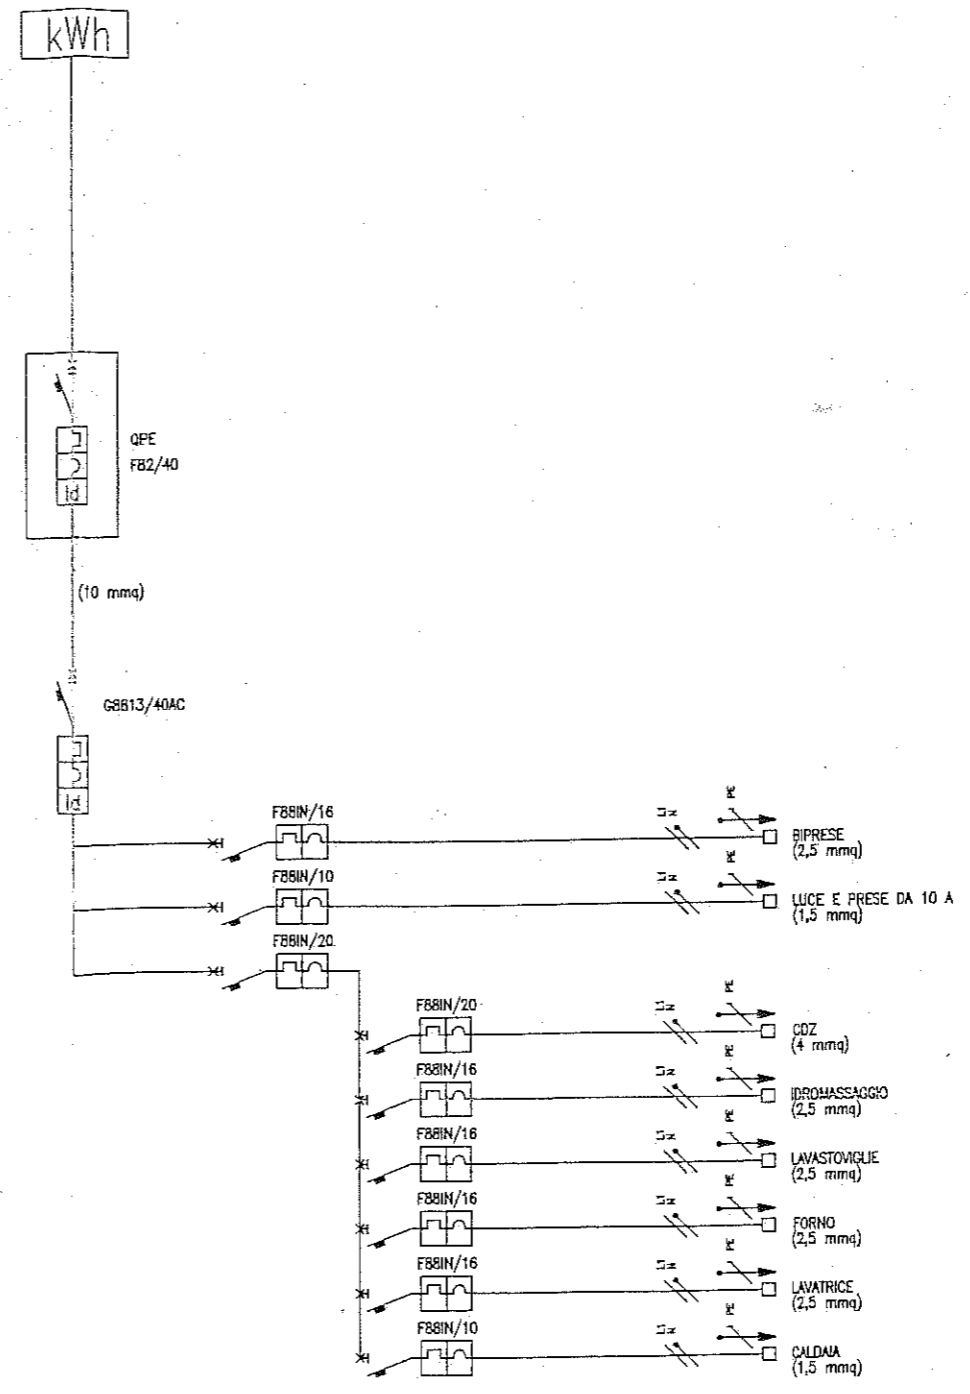

IMPIANTI & SISTEMI srl  
Via Canova, 7  
20090 Trezzano S/N (MI)